

Číslo smlouvy objednatele: D/2476/2011/INV

Číslo smlouvy zhotovitele:

DODATEK Č. 2 SMLOUVY O DÍLO

uzavřený dle § 536 a n. zákona č. 513/1991 Sb., obchodní zákoník, ve znění pozdějších předpisů

1. SMLUVNÍ STRANY A IDENTIFIKAČNÍ ÚDAJE STAVBY:

1.1. Objednatel

Sídlo

Statutární orgán

Osoby oprávněné jednat

a) ve věcech smluvních

b) ve věcech technických

IČ

DIČ

Bankovní ústav

Číslo účtu

Tel. / Fax

E-mail

: **Zlínský kraj**

: Zlín, tř. T. Bati č.p. 21, PSČ 761 90

: MVDr. Stanislav Mišák – hejtman

: MVDr. Stanislav Mišák – hejtman

: Ing. Milan Hudec - vedoucí odboru investic,

Ing. František Mikeščík - vedoucí oddělení přípravy a

realizace investic

: 70891320

: CZ70891320

: PPF banka, a.s.

: 730090001/6000

: 577 043 871 / 577 043 880

: milan.hudec@kr-zlinsky.cz

frantisek.mikestik@kr-zlinsky.cz

1.2. Zhotovitel

Sídlo

Statutární orgán

Osoby oprávněné jednat

a) ve věcech smluvních

b) ve věcech technických

IČ

DIČ

Bankovní ústav

Číslo účtu

Tel. / Fax

E-mail

: **Průmstav a.s.**

: Pobřežní 667/78, 186 00 Praha 8

: Christophe Laurent, předseda představenstva

Patrick Crosnier Leconte, člen představenstva

Ing. Milan Valenta, člen představenstva

Zapsán v obchodním rejstříku: vedeném u Městského soudu

v Praze, oddíl B, vložka 4538

: Ing. Milan Valenta, obchodní ředitel

-Ing.Jiří Kadlec,výrobní ředitel,

Ing.Jáchym Tlapa vedoucí střediska

: 25105825

: CZ 25105825

: ČSOB a.s.

: 58413/0300

: 244096111/261212974

: info@prumstav.cz

Datum 20.9.2012:	Zpracoval: ing. John	Kontroloval: Ing. Mikeščík	Kontrolovala: Mgr. Foltýnová	Schválil: Ing. Hudec
---------------------	-------------------------	-------------------------------	---------------------------------	-------------------------

2. PREAMBULE

- 2.1. Výše uvedené smluvní strany se dohodly na uzavření Dodatku č. 2 ke Smlouvě o dílo uzavřené pod č. objednatele D/2476/2011/INV dne 19. 12. 2011 na akci:

„Domov se zvláštním režimem Loučka, stavební úpravy I. etapa“
(dále jen Smlouva)

- 2.2. Důvodem pro zpracování tohoto Dodatku č. 2 je:

- a) Dle ustanovení čl. 2.11.1 odst. a) smlouvy o dílo dochází ke změně předmětu díla o neprovedení dohodnutých stavebních prací dle změnového listu č.3- **méněpráce** (odpočet neprovedených prací) -. ocelová rampa, část zpevněných ploch, sadové úpravy a vestavná horkovzdušná trouba. Celková výše nákladů se snižuje o částku **343 767,-kč.** bez DPH.
- b) Dle ustanovení čl. 2.11.1 odst. b) smlouvy o dílo dochází ke změně v provedení dodatečných prací dle změnového listu č.1 – **vícepráce** – provedení sádkartonových podhledů v místnostech pokojů a předsíňkách, kde bylo původně počítáno s vyspravením omítek. Celkové navýšení **+322 335,-Kč** bez DPH.
- c) Dle ustanovení čl. 4. 4 smlouvy o dílo dochází ke změně zařazení předmětu díla do snížené sazby DPH (14%). Všechny stavební objekty včetně vedlejších nákladů jsou zařazeny do snížené sazby DPH, vyjma projekčních prací (zejména dokumentace skutečného provedení a dílenská dokumentace).

Dodatkem č. 2 smlouvy o dílo dochází ke změně celkové ceny díla. Méněpráce a vícepráce byly naceněny v souladu s odst. 4.7. Smlouvy a činí snížení celkové ceny díla o 21 432,-Kč bez DPH. Po přepočtu sazeb DPH činí celkové snížení ceny oproti Dodatku č. 1 SOD o 324 389,- Kč. Změna smlouvy nemá vliv na termín plnění.


3. ZMĚNA PŘEDMĚTU SMLOUVY A ROZSAHU DÍLA

Článek 2. Smlouvy se doplňuje z důvodů výše uvedených o bod 2.13., který zní takto:

- 2.13. Předmět díla se zužuje o **méněpráce** uvedené ve změnovém listu č. 3 a rozšiřuje o **vícepráce** uvedené ve změnovém listu č.1. Součástí změnových listů č. 1 a 3 jsou položkové rozpočty, které tvoří nedílnou součást této Smlouvy.

4. ZMĚNA CENY DÍLA

Smluvní strany se dohodly na změně ceny díla včetně DPH uvedené v čl. 4 smlouvy, a to tak, že se mění odst. 4.1. Smlouvy a po změně zní:

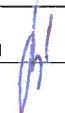Datum 20.9.2012:	Zpracoval: Ing. John 	Kontroloval: Ing. Mikeščík	Kontrolovala: Mgr. Foltýnová 	Schválil: Ing. Hudec
---------------------	---	-------------------------------	---	-------------------------

4.1. Smluvní strany se v souladu s ustanovením zákona č. 526/1990 Sb., o cenách, ve znění pozdějších předpisů, dohodly na ceně za řádně zhotovené a bezvadné dílo v rozsahu čl. 2 této smlouvy, která činí:

34 966 508,- Kč bez DPH

DPH 14% : 4.883.561,- Kč

DPH 20% : 16.786,- Kč

Cena celkem včetně DPH: 39.866.855,- Kč

(slovy: třicetdevětmilionů osm set šedesát šest tisíc osm set padesát pět korun českých)

Rozpis ceny :

a) Kompletní dodávka stavby

34.864.593,- Kč (bez DPH)

4.881.043,- Kč DPH (14%)

39.745.636,- Kč (včetně DPH)

b) Dokumentace skutečného provedení stavby

83.930,- Kč (bez DPH)

16.786,- Kč DPH (20%)

100.716,- Kč (včetně DPH)

c) Geodetické zaměření skutečného provedení stavby včetně geometrického plánu

17.985,- Kč (bez DPH)

2.518,- Kč DPH (14%)

20.503,- Kč (včetně DPH)

Datum 20.9.2012:	Zpracoval: ing. John 	Kontroloval: Ing. Mikešík	Kontrolovala: Mgr. Foltýnová 	Schválil: Ing. Hudec
---------------------	---	------------------------------	---	-------------------------

5. ZÁVĚREČNÁ USTANOVENÍ

- 5.1. Tento dodatek je uzavřen dnem podpisu statutárními orgány smluvních stran, nebo osobami jimi zmocněnými.
- 5.2. Ostatní ujednání Smlouvy tímto dodatkem nedotčená zůstávají v platnosti a nemění se.
- 5.3. Dodatek se vyhotovuje v 4 rovnocenných vyhotoveních. Zhotovitel obdrží 1 vyhotovení, objednatel obdrží 3 vyhotovení.
- 5.4. Smlouva se doplňuje o přílohu č.5 – kopii změnového listu č. 1 včetně výkazu výměr, přílohu č.6 – kopii změnového listu č. 3 včetně výkazu výměr a přílohu č.7 – zařazení do sazeb DPH, které tvoří přílohy tohoto dodatku č. 2 a stávají se nedílnou součástí Smlouvy.

Doložka dle § 23 zákona č. 129/2000 Sb., o krajích, ve znění pozdějších předpisů
Rozhodnuto orgánem kraje: RZK
Datum a číslo jednací: 8.10.12 číslo usnesení 0804/1222/12

Ve Zlíně dne - 1 - 11 - 2012

V Praze dne 27 - 09 - 2012

Objednatel:

MVDr. Stanislav Mišák
hejtman



Zhotovitel:

Ing. Milan Valenta
člen představenstva

Patrick Crosnier Leconte
člen představenstva



Datum 20.9.2012:	Zpracoval: ing. John	Kontroloval: Ing. Mikeščík	Kontrolovala: Mgr. Foltýnová	Schválil: Ing. Hudec
---------------------	-------------------------	-------------------------------	---------------------------------	-------------------------

Název akce:

Domov se zvláštním režimem Loučka – stavební úpravy I. etapa

Z m ě n o v ý l i s t

Kód:

číslo: ZL č. 1

1. 1. Objekt a oddíl stavby: SO 01 Hlavní objekt, oddíl 61 – úpravy povrchů vnitřní

2. Zpracovatel změnového listu: Průmstav, a.s.
Vypracoval: Ing. František Kozák

3. Odkaz na dokumenty, v nichž je vznik a řešení změny popsáno

3.1. stavební deník:

3.2 kontrolní den:

č.7 ze dne 28.8.2012, bod č. 1.03

č.8 ze dne 11.4.2012, bod č. 1.03

3.3. Jiný:

E-mailová zpráva ze dne 21.3.2012 od F. Kozáka

4. Popis předmětu a příčin změny a zdůvodnění:

Při otlučení původních omítek stropů v místě realizace nových příček a při vybourávání původních příček bylo zjištěno, že spáry mezi stropními panely jsou částečně vyplněny původní, dnes rozvolněnou maltou, částečně je mezi panely dutina. Mezi spodními hranami stropních panelů jsou výškové rozdíly až 40 mm. Dále bylo zjištěno, že úroveň původních omítek stropů je v jednotlivých místnostech různá, což se ukázalo při vybourání původních příček. Jakýkoli způsob zapravení ošetření spár mezi stropními panely, použitý se snahou zamezení vzniku prasklin v omítce stropů není s ohledem na způsob budoucího využití budovy, možný.

Projektová dokumentace pro výběr dodavatele a výkaz výměr se sanací spár mezi panely neuvažovaly a předpokládají pouze vyspravení omítek. Navrhované řešení podle projektové dokumentace (vyspravení omítek) je možné realizovat, ovšem s výše uvedeným rizikem možného vzniku trhlinek v místech podélných styků stropních panelů. Na tento problém Zhotovitel upozornil Objednatele.

S cílem předejít možným budoucím problémům s trhlinami v omítkách stropů navrhuje Zhotovitel provést sádkartonové podhledy v místnostech, kde projektová dokumentace počítá s omítkou stropů. Jedná se hlavně o pokoje a předsínky pokojů v celkové výměře 1104 m². Toto řešení znamená navýšení ceny.

5. Příložené podklady, jejich zpracovatelé:


Příloha č. 1 – Rozpočet (zpracoval zhotovitel)

Změnový list je vyhotoven ve 3 originálních výtiscích. Jeden výtisk založen u zhotovitele, dva výtisky u investora. Kopie založena u TDS.

6. Stanovisko zhotovitele stavby:


Nově navrhované řešení dle tohoto změnového listu je technicky realizovatelné a řeší trvale problém trhlin v omítkách stropů. Vede k navýšení nákladů, ale dle názoru Zhotovitele v mnohem menší míře, než případná sanace spojů vlastních stropních panelů.

Pokud bude Objednatel požadováno provedení původně navrhované omítky stropů, Zhotovitel odmítá nést odpovědnost za případný vznik trhlin v omítkách stropů.

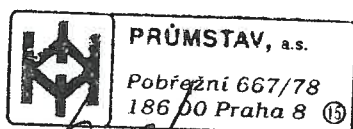

zpracovatel ZL

Souhlasím

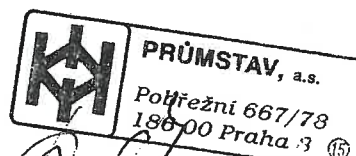

zástupce ve věcech technických

7. Disponibilní finanční zdroje :

Popis položek	Kč (bez DPH)	Kč (s DPH)
ZŮSTATEK z předchozího ZL (+/-)	0,00	0,00
ÚSPORA prostředků ZL (-)	-359.555,00	-409.892,00
PŘÍRŮSTEK navýšení ceny (+)	681.890,00	777.354,00
PŘEVOD zdrojů do následného ZL (+/-)	322.335,00	367.461,00

8. Stanovisko AD:

8.1. Popis souladu s normami

Veškeré technické řešení dle návrhu GP je plně v souladu s doporučenými platnými normami.

8.2. Popis nesouladu s projektovou dokumentací

Vzhledem ke zjištěným skutečnostem na stávajících konstrukcích objektu v průběhu realizace změnovým listem dochází ke změně a úpravě technologie a rozsahu provádění tak, aby byly dodrženy technické parametry a užité vlastnosti navržené v projektové dokumentaci.

8.3. Popis souladu s projektovou dokumentací pro stavební povolení

Změnovým listem nedochází ke změně technických parametrů stavby s vazbou na platné stavební povolení vydané k realizaci stavby.

8.4. Podrobný popis zdůvodnění změny (odchylek od PD)

Projektant při zpracování projektové dokumentace pro realizaci stavby nemohl prováděným stavebně technickým průzkumem zjistit rozdílné tloušťky (15-40 mm) provedených stávajících omítek na spodním líci panelů z důvodů rozdílnosti geometrie spodního líce a výškového osazení stávajících montovaných stropních panelů. Proto projektant předpokládal stávající stav podle svých zkušeností, nemohl však uvedené skutečnosti předvídat. Skutečný stav tak byl prověřen až při realizaci stavby po provedení bouracích prací. Výše uvedené rozdílné tloušťky omítek se projevily zejména po vybourání dělicích příček mezi jednotlivými místnostmi z důvodů nově navrženého dispozičního uspořádání.


Změnový list je vyhotoven ve 3 originálních výtiscích. Jeden výtisk založen u zhotovitele, dva výtisky u investora. Kopie založena u TDS.

Sanaci stávajícího stavu není možné provést standardním způsobem (lokáním zaomítáním) s ohledem na reálnou možnost vzniku trhlin, ale pouze odstraněním stávající omítky s následným provedením omítky nové vždy v ploše místnosti nebo dodatečně provedeným sádrokartonovým pohledem.

Navržená úprava pomocí sádrokartonového podhledu byla GP posouzena a vyhodnocena jako neefektivnější.

Výše uvedené změny nemají vliv na celkovou koncepci díla z pohledu PD a nezhoršují kvalitu navrhovaných opatření.

V dne

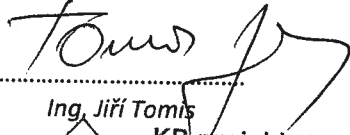
Ing. Jiří Tomáš
KB projekt, s.r.o.
Lešetín 1/659
760 01 ZLÍN
IČO: 25507893 DIČ: CZ25507893

9. Stanovisko TDS:

Výše uvedené změny byly projednány s projektantem, objednatelem na kontrolních dnech a jednáním přímo na místě stavby. Varianty řešení byly posouzeny a nově navržené řešení bylo vyhodnoceno jako optimální z hlediska ekonomického, technického i provozního. Všechny požadavky budou zapracovány do realizační dokumentace zajišťované zhotovitelem.

Celková bilance přípočtů a odpočtů přináší nárůst investičních nákladů stavby (viz. příloha)

Tato změna nemá vliv na konečný termín dokončení díla.


Provedením výše uvedených činností lze pokračovat v bezpečném provádění díla dle uzavřené smlouvy. Uvedené práce souvisí s předmětem díla a jsou v souladu se stavebním povolením.

TDS doporučuje mandantovi tento ZL č. 1 odsouhlasit.

Návrh na finanční zajištění víceprací:

- v souladu s §23 odst. (7) písm. a) zákona č. 137/2006 Sb. o zadávání veřejných zakázek zadat samostatnou veřejnou zakázku formou jednacímho řízení bez uveřejnění a poté uzavřít dodatek smlouvy o dílo

V dne

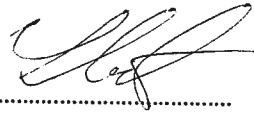
TDS – ing. Petr Slupečko

G G ARCHICO a.s. UH. HRADIŠTĚ
Zelené náměstí 1291, Tel.: 576 517 107
IČ: 459 94 432, DIČ: CZ45994432 3-

10. Stanovisko objednatele díla:

Objednatel bere na vědomí změnový list č. 1 a z technického hlediska souhlasí s realizací prací.

V dne

.....
Ing. František Mikeščík

Přílohy ke změnovému listu:

Příloha č. 1:

- a) Rozpočet č. 1 - SOUHRN
- b) Rozpočet č. 1 - VCP
- c) Rozpočet č. 1 - MNP

Změnový list je vyhotoven ve 3 originálních výtiscích. Jeden výtisk založen u zhotovitele, dva výtisky u investora. Kopie založena u TDS.

příloha č.1 změnového listu č.1

rozpočet č.1 - souhrn

Změna č.1 zahrnuje : odpočet omítek na stropích pokojů (včetně předsínek),
v těchto místnostech bude proveden na stropích SDK podhled.

V m.č.1.07, 1.14, 1.15, 1.16, 1.17, 1.21, 1.22, 1.26, 1.28 bude provedena omítka
dle původního zadání.

méněpráce :

Úprava povrchů vnitřní	-277 985,61
Bourání konstrukcí	-48 238,96
Přesun hmot	-2 884,83
Malby	-30 446,04
méněpráce celkem bez DPH	-359 555,45

vícepráce :

Dřevostavby	728 057,55
Nátěry	34 417,27
vícepráce celkem bez DPH	762 474,82

mezisoučet **402 919,37**

úprava ceny - obchodní sleva **-80 584,00**

celkem změna č.1 bez DPH **322 335,37**

4

Číslo položky 1	Název položky 2	Měrná jednotka 3	Množství 4	C E N A											
				dodávky		montáže		dodávky a montáže							
				jednotková	celkem	jednotková	celkem								
								7	8	9	10	jednot D+M	celkem		
Rozpočet č.1 - MNP															
61	Úprava povrchů vnitřní														
611 42-1133	Vnitřní omítka vápenná nebo vápenocementová stropů rovných štuková	m2	-1 104,000	0	0,00	251,80	-277 985,61	251,80	-277 985,61						
61	celkem														-277 985,61
96	Bourání konstrukcí														
978 01-1141	Otloučení vnitřních omítek MV nebo MVC stropů o rozsahu do 30 %	m2	-1 728,000	0	0,00	23,38	-40 402,88	23,38	-40 402,88						-40 402,88
979 01-1111	Svislá doprava suti a vybouraných hmot za prvé podlaží	t	-17,280	0	0,00	40,29	-696,17	40,29	-696,17						-696,17
979 01-1121	Svislá doprava suti a vybouraných hmot ZKD podlaží	t	-34,560	0	0,00	11,51	-397,81	11,51	-397,81						-397,81
979 08-1111	Odvoz suti a vybouraných hmot na skládku do 1 km	t	-17,280	0	0,00	61,15	-1 056,69	61,15	-1 056,69						-1 056,69
979 08-1121	Odvoz suti a vybouraných hmot na skládku ZKD 1 km přes 1 km	t	-241,920	0	0,00	1,20	-290,07	1,20	-290,07						-290,07
979 08-2111	Vnitrostaveništní vodorovná doprava suti a vybouraných hmot do 10 m	t	-17,280	0	0,00	57,55	-994,53	57,55	-994,53						-994,53
979 08-2121	Vnitrostaveništní vodorovná doprava suti a vybouraných hmot ZKD 5 m přes 10 m	t	-138,240	0	0,00	2,16	-298,36	2,16	-298,36						-298,36
9790821pc	Poplatek za uložení suti na skládku vč ekologického poplatku	t	-17,280	0	0,00	237,41	-4 102,45	237,41	-4 102,45						-4 102,45
96	celkem														-48 238,96
99	Přesun hmot														
998 01-1003	Přesun hmot pro budovy zděné výšky do 24 m	t	-56,591	0	0,00	50,98	-2 884,83	50,98	-2 884,83						-2 884,83
99	celkem														
784	Malby														
784 42-4271	Malby vápenné tónované dvojnásobně se začištěním a 2x pačkováním v místnostech v do 3,8 m	m2	-1 104,000	0	0,00	27,58	-30 446,04	27,58	-30 446,04						-30 446,04
784	celkem														-30 446,04

7

Číslo položky 1	Název položky 2	Měrná jednotka 3	Množství 4	CENA					
				dodávky		montáže		dodávky a montáže	
				jednotková	celkem	jednotková	celkem	jednot D+M	celkem
				7	8	9	10		

Rozpočet č.1 - VCP

763	Dřevostavby								
76313211	SDK podhled zavěšená dvouvrtvá kce profil CD desky GKB tl 12,5 mm	m2	1 104,000	659,47	728 057,55	0	0,00	659,47	728 057,55
998 76-3403	Přesun hmot pro sádrokartonové konstrukce v objektech v do 24 m	%	68,035	0,00	0,00	0	0,00	0,00	0,00
763	celkem								728 057,55
783	Nátěry								
783-pc	Disperzní omyvatelný nátěr sadrokarton k-ci vc zapravení spojů	m2	1 104,000	0	0,00	31,18	34 417,27	31,18	34 417,27
783	celkem								34 417,27

7

ZÁPIS Z KONTROLNÍHO DNE č. 007

stavby „Domov se zvláštním režimem Loučka – stavební úpravy I. etapy“ dle stavebního povolení č. j.:
MUVK/12630/2011/Stav

archico

GG ARCHICO, s.r.o.
Zelené náměstí 1281, 686 01 Uherské Hradiště

Místo konání: Loučka č.p. 119	Zapsal: GG Archico: Ing. Petr Slunečko	Datum: 28.3.2012
GG Archico (TDS, KOO BOZP): email: petr.slunecko@archico.cz	Přítomní za: Zhotovitel (ZHO): Ing. František Kozák email: frantisek.kozak@prumstav.cz	mob.: 602 463 595
Zlínský kraj (OBJ): Ing. Milan Hudec milan.hudec@kr-zlinsky.cz	Ing. Jáchym Tlapa jachym.tlapa@prumstav.cz	602 236 808
Ing. František Mikeščík frantisek.mikescik@kr-zlinsky.cz	KOO BOZP: Ing. Marcela Malá marc.mala@email.cz	605 156 892
Ing. Hana Zarembová hana.zarembova@kr-zlinsky.cz	Ing. Roman Filkom filkom@zkaplus.cz	733 537 889
KB projekt, s.r.o. (AD): Ing. Jiří Tomis tomis@kbprojekt.cz	Ostatní: Mgr. Martin Uška DSL	
Domov pro seniory Loučka (DSL): PhDr. František Anders reditel@dsiloucka.cz	Ing. Vašíčka Roman DSL	
	577 006 922	

SoD - doba realizace stavby dle SoD č. D/2476/2011/INV je v termínu od 20.12.2011 do 20.2.2013

č.	Úkol	Zodpovídá	Datum splnění
1.01	Postup prací: Pan Ing. Kozák seznámil účastníky KO s postupem prací na stavbě. Prohlávil vyřádky příček na všech patrech (cca 95% hotovo), stálou úpravu výřadkové tachy VS1, betonářský základ pro ocelové schodiště a hrubé rozvoje EL, ZTI		Info
1.02	PhDr. František Anders (DSL) požaduje prověření možnosti změny projektu v prostoru recepce. Jedná se o možnost záměny navržené schodišťové plošiny za rampu. Dle vyjádření AD toto není možné z důvodu prostorového uspořádání stávajících konstrukcí a požadavků stávající rampy pro zdravotně postižené (zpracování nové normy). Na požadavek DSL, AD prověřil možnosti bezbariérového přístupu do objektu (venkovní rampa) - splnění. AD ukázal možné varianty.	AD	4.4.2012
1.03	Po odečtení omítek stropů byly zjištěny nerovnoměrnosti mezi sousedními panely až 30 mm a stýk panelů není ošetřen jak se předpokládalo. Po provedení omítek hrozí výskyt trhlin. AD navrhuje variantní řešení.	AD	4.4.2012
1.04			
1.05			
2.01	ZHO upozornil na změnu umístění venkovního hydrantu. Požadované parametry hydrantu se nemění. AD souhlasí se změnou.	ZHO, AD	Info
3.01	ZHO provedl přípojku NN dle platné PD.	ZHO	Info
4.01	SO 05 SO 06 - Přípojka splaškové a dešťové kanalizace		
5.01	SO 07 - Sadové úpravy, SO 08 - Zvenkovní plochy, SO 09 - Oplotení		
6.01	SO 10 - Přípojka plynu		
7.01	SO 11 - Kvalita stavebního materiálu, SO 12 - Venkovní osvětlení		
8.01	Dne 4.3.2012 předal KOO BOZP zhotoviteli plán BOZP s datem 2.1.2012 a požaduje prokazatelně plnit požadavky plánu BOZP.	ZHO	Info
8.06	KOO informoval zúčastněné, že ZHO předkládá seznam SUB dle požadavků plánu BOZP a platné legislativy.	KOO	Info
9.01	ZHO bude předkládat TDS, AD, a OBJ na odsouhlasení vzorky (specifikace) materiálu a zařízení, které bude zabudovávat. Vždy v dostatečném předstihu před započetím prací.	ZHO	průběžně
9.03	ZHO předložil protokol o zkoušce lehkou dynamickou deskou v místnosti 1.10, 1.13 a zkoušku těsnosti ležatých kanalizací	ZHO	Info
9.04	ZHO předložil zkoušky a dohady listy použitelného betonu.	ZHO	4.4.2012
9.05	ZHO informoval o předložení vzorků koncových prvků ZTI, EL, UT, povrchových úprav... AD zajistí účast architekta na cca 18 týden.	ZHO, AD	Info
10.01	Stavební práce probíhají podle smluvního HMG.		Info
11.01	Zhotovitel před započetím prací předložil technologický postup	ZHO	průběžně
12.01			
13.01	Dne 20.12.2011 bylo předáno a převzato staveniště (viz samostatný protokol)		Info
13.04	TDI požaduje, aby ZHO dodržoval podmínky SP, SOD, Plánu BOZP, předpisů BOZP a PO, ČSN, a udržoval pořádek na staveništi.	ZHO	Info
13.05	TDI požaduje na stavbě trvalou účast stavbyvedoucího (autorizovaná osoba)	ZHO	Info
13.08	TDS požaduje předložit kopii pojištění smlouvy dle čl. 12.3. SoD	ZHO	splněno
13.09	TDS požaduje předložit prohlášení o splnění požadavků smlouvy dle čl. 2.12. SoD a předkládat seznam dle ustanovení tohoto článku	ZHO	4.4.2012, ihned
100.1	Úlohy dle SoD		

Všichni zúčastnění se zápisem souhlasí a nemají námitek
Kontrolní den č. 8 se uskutečnil dne 11.4.2012 v 9:00 hod. Se srazem účastníků v zasedací místnosti zhotovitele

Přílohy: 1) prezenční listina
2) fotodokumentace
3)

ZÁPIS Z KONTROLNÍHO DNE č. 008

stavby „Dům pro seniory Loučka – stavební úpravy I. etapy“ dle stavebního povolení č. :
MUVK/12630/2011/Stav



GG ARCHICO, a.s.
Zelená náměstí 1291, 602 01 Uherské Hradiště

Místo konání: Loučka č.p. 119		Zapsal: GG Archico: Ing. Petr Slunečko		Datum: 11.4.2012	
Přítomní za:					
GG Archico (TDS, KOO BOZP):		email:		tel.:	
☒ Ing. Petr Slunečko		petr.slunecko@archico.cz		725 711 225	
Zlínský kraj (OBJ):		email:		Zhotovitel (ZHO):	
☐ Ing. Milan Hudec		milan.hudec@kr-zlinsky.cz		☒ Ing. František Kozák	
☒ Ing. František Mikeščík		frantisek.mikesik@kr-zlinsky.cz		☐ Ing. Jáchym Tlapa	
☒ Ing. Hana Zarembová		hana.zarembova@kr-zlinsky.cz		jachym.tlapa@prumstav.cz	
KBO projekt, s.r.o. (AD):		email:		KOO BOZP:	
☒ Ing. Jiří Tomis		tomis@kboprojekt.cz		☒ Ing. Marcela Malá	
☐		603 807 206		marc.mala@email.cz	
Dům pro seniory Loučka (DSL)		602 463 595		☐ Ing. Roman Filkorn	
☒ PhDr. František Anders		reditel@dsloucka.cz		filkom@zeleplus.cz	
577 006 922		605 156 892		Ostatní:	
		733 537 889		☒ p. Jaroslav Bartoš	
				☐	
				Zlínské stavby, a.s.	
				☐	
SoD - doba realizace stavby dle SoD č. D/2476/2011/INV je v termínu od 20.12.2011 do 20.2.2013					
Č.	Úkol	Zodpovídá	Datum splnění		
	Postup prací:		Info		
	Pan Ing. Kozák seznámil účastníky KD s postupem prací na stavbě. Proběhl vyzkoušení přístupu na všech patrech (cca 95% hotovo), výkopové práce pro šachtu V52 a hrubé rozvody EL, ZTI		Info		
1.01	SO 01 - Hlavní budova:				
1.02	PhDr. František Anders (DSL) požaduje prověření možnosti změny projektu v prostoru recepcce. Jedná se o možnost zřízení navržené schodišťové plochy za rampu. Dle vyjádření AD toto není možné z důvodu prostorového uspořádání stávajících konstrukcí a požadavku sklonu ramp pro zdravotně postižené (zpřísňená nová norma). Na požadavek DSL, AD provedl možnost bezbariérového přístupu do objektu (venkovní rampa) - splněno. AD zkrátil možnost variantu. OBJ zajistí stanoviště resortu (odbor sociálních věcí) k výše uvedenému do 13.4.2011. ZHO zpracuje návrh ZL (textové části) vč. vyjádření AD a předloží ho TDS.	ZHO	16.4.2012		
1.03	Po odečtení omítek stropů byly zjištěny nerovnosti mezi sousedními panely až 30 mm a stýk panelů není ošetřen jak se předpokládalo. Po provedení omítek hrozí výskyt trhlin. AD navrhuje variantní řešení. ZHO zpracuje návrh ZL vč. vyjádření AD a předloží ho TDS	ZHO	16.4.2012		
1.04					
1.05					
2.01	SO 03 - Přípojka vody:				
2.02	ZHO upozornil na změnu umístění venkovního hydrantu. Požadované parametry hydrantu se nemění. AD souhlasí se změnou.	ZHO, AD	zrušeno		
2.03	ZHO informoval o průběhu prací. Práce započnou od 12.4.2012 a budou dokončeny do 18.4.2012	ZHO	Info		
3.01	SO 04 - Přípojka NN				
3.02	ZHO provede přípojku NN dle platné PD. Na jednání ze dne 3.4.2012 bylo dohodnuto viz. příloha č.3	ZHO	Info		
3.03	ZHO informoval o dokončení prací do 5.4.2012	ZHO	Info		
4.01	SO 05, SO 06 - Přípojka splaškové a dešťové kanalizace:				
4.02	ZHO informoval o SO 05 - započeti prací od 18.4.2012, dokončení do 18.5.2012 a SO 06 započeti od 18.4.2012, dokončení do 24.4.2012	ZHO	Info		
5.01	SO 07 - Stavební úpravy SO 08 - Způsobné plochy, SO 09 - Opláštění:				
5.02	ZHO informoval o SO 07 - započeti prací od 15.8.2012, dokončení do 21.10.2012 a SO 08 započeti od 15.8.2012, dokončení do 21.10.2012 a SO 09 započeti od 15.8.2012, dokončení do 21.10.2012	ZHO	Info		
6.01	SO 10 - Přípojka plynu:				
6.02	ZHO informoval o průběhu prací. Práce započnou od 16.7.2012 a budou dokončeny do 13.8.2012	ZHO	Info		
7.01	SO 11 - Náhradní zdroj: SO 12 - Vnější osvětlení:				
7.02	ZHO informoval o SO 11 - započeti prací od 5.8.2012, dokončení do 18.8.2012 a SO 12 započeti od 8.7.2012, dokončení do 16.9.2012	ZHO	Info		
8.01	Dne 4.1.2012 předal KOO BOZP zhotovitel plán BOZP s datem 2.1.2012 a požaduje prokazatelně plnit požadavky plánu BOZP.	ZHO	Info		
8.06	KOO informoval zůstaťné, že ZHO předkládá seznam SÚB dle požadavku plánu BOZP a platné legislativy	KOO	Info		
9.01	ZHO bude předkládat TDS, AD, a OBJ na odsouhlasení vzorky (specifikace) materiálů a zařízení, které bude zabudovávat. Vždy v dostatečném předstihu před započeti prací.	ZHO	průběžně		
9.03	ZHO předložil protokol o zkoušce lehkou dynamickou deskou v místnosti 1.10, 1.13 a zkoušku těsnosti ležaté kanalizace	ZHO	zrušeno		
9.04	ZHO předložil zkoušky a dodal listy použitého betonu. ZHO předložil certifikát a prohlášení o shodě.	ZHO	trvá		
9.05	ZHO informoval o předložení vzorků koncových prvků ZTI, EL, UT, povrchových úprav... AD zajistí účast architekta na cca 18 týden. Přesný termín bude upřesněn na příštím KD.	ZHO, AD	Info		
10.01	Stavební práce probíhají podle smluvního HMG.		Info		
10.03	ZHO nedrží platební HMG, ale avizoval narovnání v dubnové fakturaci.		Info		
11.01	Zhotovitel před započeti prací předložil technologický postup	ZHO	průběžně		
12.01	Ostatní:				
12.03	Dne 20.12.2011 byla předána a převzata staveniště (viz. samostatný protokol)		Info		
13.04	TDI požaduje, aby ZHO dodržoval podmínky SP, SOD, Plánu BOZP, předpisů BOZP a PO, ČSN, a udržoval pořádek na staveništi.	ZHO	Info		
13.05	TDI požaduje na stavbě trvalou účast stavbyvedoucího (autORIZOVANÁ osoba)	ZHO	Info		

František Kozák

Od: Petr Slunecko [petr.slunecko@archico.cz]
Odesláno: středa, 21. března 2012 14:45
Komu: 'František Kozák'
Kopie: 'Jiří Tomis'
Předmět: RE: ***SPAM*** DZR Loučka-spáry stropních panelů

Dobrý den,
 dle telefonické dohody s Ing. Kozákem bude tato problematika dořešena dne 28.3.2012 přímo na stavbě.

S pozdravem

Ing. Petr Slunečko
 TDS



GG Archico, a.s.

Zelené Náměstí 1291,
 686 01 Uherské Hradiště
 mob.: 725 711 225
 web: www.archico.cz, email: petr.slunecko@archico.cz

From: František Kozák [mailto:frantisek.kozak@prumstav-fcc.cz]
Sent: Wednesday, March 21, 2012 12:55 PM
To: petr.slunecko@archico.cz
Cc: tomis@kbprojekt.cz; jachym.tlapa@prumstav.cz
Subject: ***SPAM*** DZR Loučka-spáry stropních panelů

Dobrý den.

Spáry mezi původními stropními panely jsou částečně vyplněny původní, dnes rozvolněnou maltou, částečně je mezi panely dutina. Mezi spodními hranami panelů jsou výškové rozdíly až 35mm. V původních omítkách jsou spáry prokreslené trhlkami. Jakýkoli způsob ošetření spar mezi stropními panely, použitý s cílem zamezení vzniku prasklin v omítce stropů, je sporný, problém trvale neřeší a praskliny se dříve nebo později objeví. Z hlediska možných reklamací upozorňuji na tento problém s cílem nalezení optimálního technicko-obchodního řešení.

Ing. František KOZÁK

Mobil: +420 602 463 595
frantisek.kozak@prumstav.cz
www.prumstav.cz

4.9.2012

4

Název akce:

Domov se zvláštním režimem Loučka – stavební úpravy I. etapa

ZMĚNOVÝ LIST

Kód:

Číslo: ZL č. 3

- **Objekt a oddíl stavby:** SO 01 Hlavní objekt, oddíl 766 – konstrukce truhlářské
SO 01 Hlavní objekt , oddíl 02 – statika – ocelová rampa
- **Zpracovatel změnového listu:** Průmstav, a.s.
vypracoval Ing. František Kozák
- **Odkaz na dokumenty, v nichž je vznik a řešení popsáno:**
 - 3.1. Kontrolní den: č. 17 ze dne 15.8.2012, bod č. 13.14
č. 17 ze dne 15.8.2012, bod č. 1.12
 - 3.2. Zápis z jednání ze dne 9.8.2012 příloha č.4 KD č.17
 - 3.3. Projektová dokumentace – změna kuchyňských linek - myčky
- změna nájezdové rampy za plošinu
- **Popis předmětu a příčin změny a zdůvodnění:**
 - a. SO 01 Hlavní objekt, oddíl 766 – konstrukce truhlářské
V rámci kuchyňských linek v jednotlivých podlažích jsou dle původní dokumentace navrženy vestavné pečicí trouby. Nově se navrhuje tyto pečicí trouby neprovádět a místo nich zabudovat myčky. K této změně dochází na základě upřesnění distribuce jídel a požadavku hygienika. Tento požadavek je uveden i v zápise z 9.8.2012 s ředitelem DS Loučka. Nově navržené řešení odpovídá požadavku budoucího provozu a dle vyjádření hygienika je toto jediné možné řešení.
 - b. SO 01 Hlavní objekt , oddíl 02 – statika – ocelová rampa
Ocelová rampa bude nahrazena zvedací plošinou na vozíky na jídlo. Důvodem navrhované záměny ocelové rampy s poloroštem za zvedací plošinu u stávající rampy, je zrychlení a zjednodušení přepravy jídel do DZR a vychází z upřesněné distribuce jídel. Plošina bude využívána i po realizaci 2.etapy na přepravu prádla. Změna byla současně projednána a odsouhlasena s panem ředitelem DS Loučka PhDr. Andersem zápisem z 27.8.2012.
- **Příložené podklady, jejich zpracovatelé:**
Dokumentace – změna kuchyňských linek, změna nájezdové rampy za plošinu
Rozpočet (zpracoval zhotovitel)

• **Stanovisko zhotovitele stavby:**

- změna pod bodem a) jsou vyvolány na základě požadavku budoucího uživatele a zřizovatele příspěvkové organizace Domov pro seniory Loučka. Změny nebudou mít vliv na změnu termínu dokončení.
- změna pod bodem b) navržená změna značně zjednoduší náročnou přepravu jídel a dojde i k mírné úspoře nákladů. Změna nebude mít vliv na změnu termínu dokončení a při realizaci plošiny neomezí tolik provoz DS jako při provádění dlouhé nájezdové ocelové rampy.

Souhlasím:  PRŮMSTAV, a.s.
Podležní 667/78
186 00 Praha 8

Zpracovatel ZL

Datum:  PRŮMSTAV, a.s.
Podležní 667/78
186 00 Praha 8
Zástupce ve věcech technických

• **Disponibilní finanční zdroje:**


	Kč (bez DPH)	Kč (s DPH)
Zůstatek z předchozího ZL (+/-)	1 161 436 Kč	1 324 037 Kč
Úspora prostředků ZL (-)	-343 767 Kč	-391 894 Kč
Přírůstek navýšení ceny (+)	320 501 Kč	365 371 Kč
Převod zdrojů do následného ZL (+/-)	1 138 170 Kč	1 297 514 Kč

• **Stanovisko AD:**

- ad a) projektant souhlasí se záměnou pečící trouby za instalaci myčky v kuchyňských linkách na jednotlivých podlažích. Architekt předal změnu ve schematu.
Záměna je vyvolána na přání uživatele.
- ad b) Dle nově navrhovaného řešení se zkrátí trasa přepravy hotových jídel pomocí zakrytovaných elektrických ohřívaných vozíků z kuchyně ke klientům. Nově navržená zvedací plošina bude sloužit i pro přepravu prádla.
Novým návrhem se ušetří jedno parkovací místo.
Projektant doporučuje a souhlasí se změnou.
Projektant projedná změnu na SÚ Valašské Klobouky.
Výše uvedené změny jsou v souladu s koncepcí projektové dokumentace, projednány na stavebním úřadě, není snížen navržený standard budovy a je v souladu s platnou legislativou a ČSN.

V

Dne

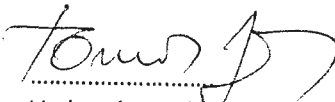
Vedoucí projektant
zakázky

 KB projekt, s.r.o.
Lešelná 1/659
760 01 ZLÍN
IČO: 25507893 DIČ: CZ25507893

• **Stanovisko TDS:**

add a) SO 01 Hlavní objekt, oddíl 766 – konstrukce truhlářské

Na základě upřesnění distribuce jídel ze strany provozovatele bylo konstatováno, že navržené pečicí trouby v kuchyňských linkách ztrácejí svůj původní význam. Proto byla provozovatelem navržena záměna nahradit tyto pečicí trouby za myčky. Vzhledem k tomu, že záměna odpovídá upřesněnému zadání o distribuci jídla ze strany provozovatele, je opodstatněná. Záměna byla projednána a odsouhlasena s hygienikem.

add b) SO 01 Hlavní objekt, oddíl 02 – statika – ocelová rampa

Po upřesnění distribuce jídel byla provozovatelem navržena změna v dopravní cestě elektrických ohřívaných vozíků z kuchyně ke klientům. Změna spočívá v nahrazení nájezdové rampy za zvedací plošinu. Tímto řešením dojde ke zkrácení dopravní cesty. Navrhovanou změnou také dochází ke snadnější manipulaci s vozíky s prádlem a navíc se získá parkovací místo. Záměnu považují za opodstatněnou, protože více odpovídá komfortu dopravní cesty z upřesněné distribuce jídel.

Obě výše uvedené změny vyplynuly z upřesněných údajů o distribuci jídel od provozovatele. Změny byly projednány s objednavatelem. Projektantem zpracuje dodatek k projektové dokumentaci na řešení osazení zvedací plošiny, aby jej zhotovitel mohl podle něj realizovat. Tento dodatek bude doložen do realizační dokumentace, která bude zhotovitelem připravena ke kolaudaci stavby.

Tyto změny nemají vliv na konečný termín dokončení a předání díla.

Celková finanční bilance bude doložena v příloze.

Navrhované změny nebrání pokračování stavby dle uzavřené SOD. Popsané změny budou řešeny v rámci kolaudačního řízení jako změna stavby v průběhu výstavby.

TDS doporučuje mandantovi tento ZL č. 3 odsouhlasit.

V

Dne



Ing. Petr Slunečko TDS

 **archico**
G G ARCHICO a.s. UH. HRADIŠTĚ
Zelené náměstí 1291, Tel: 576 517 107
IČ: 159 94432, DIČ: CZ46894432

7

- Stanovisko objednatele díla:

V

Dne

.....

Přílohy ke Změnovému listu:

Příloha č. 1: dokumentace změn


Příloha č. 2: rozpočet

7


Příloha č. 1 ke Změnovému listu č. 3

Dokumentace změn

ŘEZ A

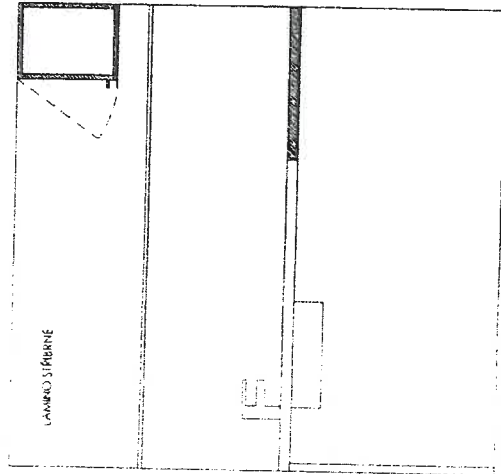


POHLED

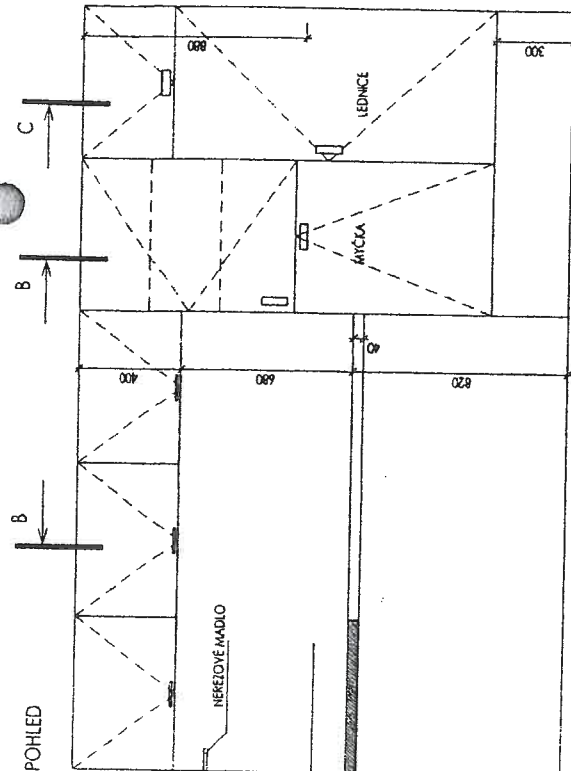

LAMINO STŘEBRNE


NEROZOVÉ MADLO

ŘEZ B

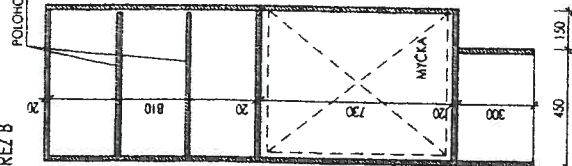


POLOHOVATELNÁ POJICE

ŘEZ C

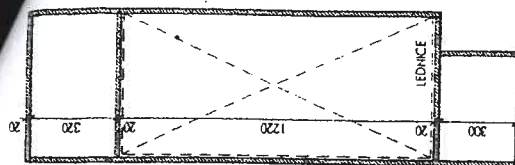

PŮDORYS

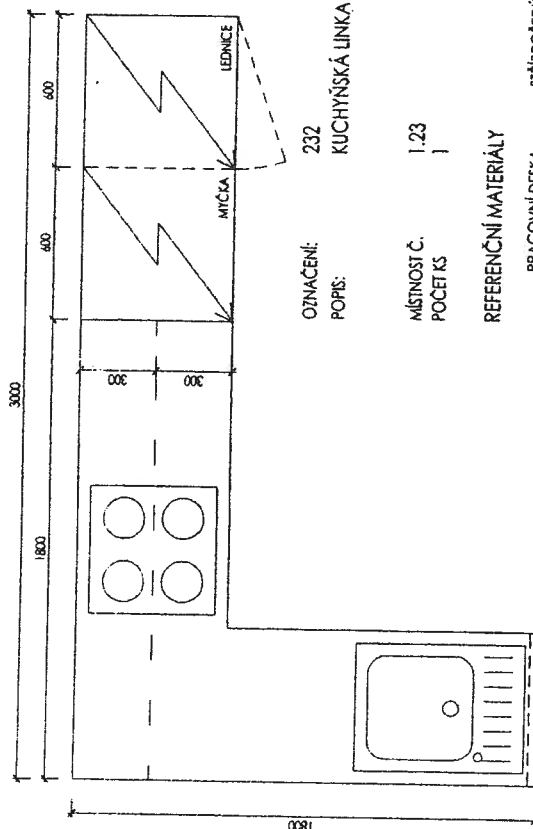

OZNAČENÍ:
POPS: 232
KUCHYŇSKÁ LINKA

MÍSTNOST Č.
POČET KS 1.23
1

REFERENČNÍ MATERIÁLY


PRACOVNÍ DESKA	STŘÍBROŠEDÝ LAMINÁT, HRANA MULTIPLEX
KORPUS	SVĚTLÁ BRÍZA
DVÍŘKA A ČELA ZÁSUVK	BÍLÝ LAMINÁT, HRANA MULTIPLEX
SOPL	STŘÍBRNÝ LAMINÁT
ÚCHYTKY NEREZ	BÍLÝ LAMINÁT, HRANA MULTIPLEX
POZNÁMKY	

SOUČÁSTI DODÁVKY TVOUBA, VARNÁ DESKA, DŘEZ, BATERIE


VŠECHNY UVEDENÉ ROZMĚRY NUTNO DOMĚŘIT NA STAVBĚ I
DODAVATEL PŘED PROVEDENÍM PROVĚŘÍ DIMENZE PRVKŮ A PŘEDLOŽÍ DÍLENSKOU DOKUMENTACI KE SCHVÁLENÍ
ROZMĚRY PŘÍPUSOBÍ DLE DODAVATELE TECHNOLOGIE

ČÍSLO VÝKRESU
MĚŘÍTKO
B38
1:20


POHLED

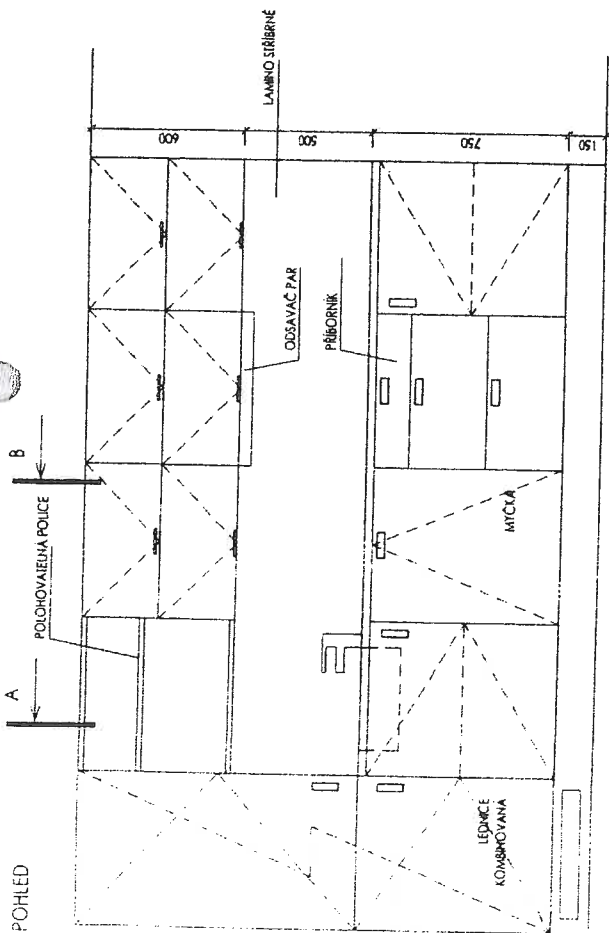


ŘEZ A

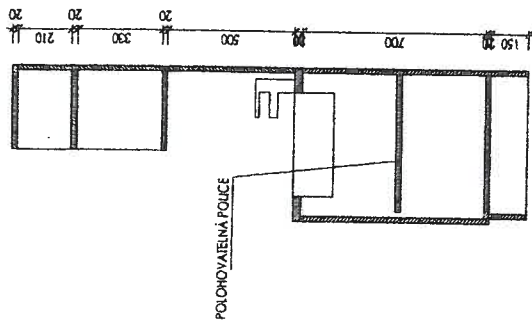

ŘEZ B

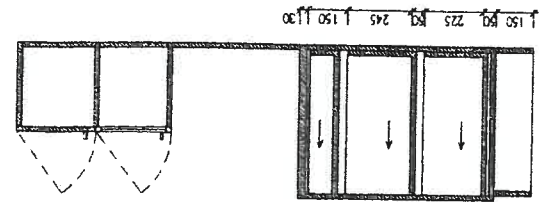

PŮDORYS

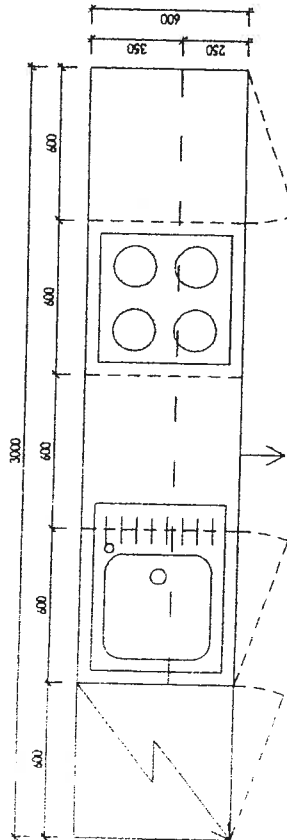

OZNAČENÍ: 240
POPS: KUCHYŇSKÁ LINKA

MÍSTNOST Č. 2.25, 3.25, 4.25
POČET KS 3

REFERENČNÍ MATERIÁLY

PRACOVNÍ DESKA	STŘÍBROŠEDÝ LAMINÁT, HRANA MULTIPLEX
KORPUS	SVĚTLÁ BŘÍZA
DVÍŘKA A ČELA ZÁSUVK	BILÝ LAMINÁT, HRANA MULTIPLEX
DVÍŘKA HORNÍCH SKŘÍNEK	SVĚTLÁ BŘÍZA
SOKL	STŘÍBRNÝ LAMINÁT
ÚCHYTKY NEREZ	BILÝ LAMINÁT, HRANA MULTIPLEX
POZNÁMKY	

SOUČÁSTI DODÁVKY TVOUBA, VARNÁ DESKA, DŘEZ, BATERIE

VŠECHNY UVEDENÉ ROZMĚRY NUTNO DOWĚŘIT NA STAVBĚ I

DODAVATEL PŘED PROVEDENÍM PROVEŘÍ DIMENZE PRVKŮ A PŘEDLOŽÍ DÍLENSKOU DOKUMENTACI KE SCHVÁLENÍ
ROZMĚRY PŘÍPUSOBIT DLE DODAVATELE TECHNOLOGIE

ČÍSLO VÝKRESU B46
MĚŘÍTKO 1:20

ZVEDACÍ PLOŠINA F.koPEK- COLOR s.r.o. , TYP 1030 PRO PŘEPRAVU JÍDELNÍCH VOZÍKŮ

Parametry zvedací plošiny :

1. Elektromechanický pohon
2. Zdvih : 0mm-1500mm
3. Nosnost : max.300 kg
4. Rychlost pojezdu : 0,06 m/s
5. Příkon : 0,75 kW/230V/50Hz
6. Materiálové provedení : - podlaha protiskluzný AL plech
- zábradlí, branky, panel – FeZn s povrch.úpravou komaxit
7. Rozměr : š.= 800mm
dl.= 1500mm

ZÁPIS Z KONTROLNÍHO DNE č. 017

stavby „Domov se zvláštním režimem Loučka – stavební úpravy I. etapy“ dle stavebního povolení č.j.:
MUVK/12630/2011/Stav



GG ARCHICO, a.s.

Zelené náměstí 1291, 686 01 Uherské Hradiště

Místo konání: Loučka č.p. 119

Zapsal: GG Archico: Ing. Petr Slunečko

Datum: 15.8.2012

Přítomní za:

GG Archico (TDS, KOO BOZP):

☒ Ing. Petr Slunečko email: petr.slunecko@archico.cz

tel.: 725 711 225

Zhotovitel (ZHO):

☒ Ing. František Kozák email: frantisek.kozak@prumstav.cz

mob.: 602 463 595

Zlínský kraj (OBJ):

☐ Ing. Milan Hudec email: milan.hudec@kr-zlinsky.cz

☒ Ing. Jáchym Tlapa email: jachym.tlapa@prumstav.cz

602 236 808

☒ Ing. František Mikešník email: frantisek.mikesnik@kr-zlinsky.cz

☒ Ing. Stanislav Bezděk 724 810 972

☐ Ing. Hana Zarembová email: hana.zarembova@kr-zlinsky.cz

KOO BOZP:

☒ Ing. Marcela Malá email: marc.mala@email.cz

605 156 892

KB projekt, s.r.o. (AD):

☒ Ing. Jiří Tomis email: tomis@kbprojekt.cz

603 807 206

☐ Ing. Roman Filkorn email: filkorn@zekaplus.cz

733 537 889

☒ Arch. Švábenský

Ostatní:

☒ p. Jaroslav Bartoš

Zlínské stavby, a.s.

Domov pro seniory Loučka (DSL)

☒ PhDr. František Anders email: reditel@dsloucka.cz

577 006 922

☐

SoD - doba realizace stavby dle SoD č. D/2476/2011/INV je v termínu od 20.12.2011 do 20.2.2013

Č.	Úkol	Zodpovídá	Datum splnění
	Postup prací		
	Pan Ing. Bezděk seznámil účastníky KD s postupem prací na stavbě. Probíhá zateplování severní a východní strany fasády, zakládání SDK, montáž vstupních dveří		info
1.	SO 01 - Hlavní budova		
1.04	ZHO předal AD (projektant elektro - Ing. Petráč) dotazy EL. AD odpoví do 14.5.2012 - splněno. Další postup viz. samostatné jednání dne 25.5.2012 v 10:00 hod. ZHO předložil návrh ZL vč. vyjádření AD. ZHO předložil návrh ZL. AD se vyjádří. Bude součástí ZL slaboproud.	AD	info
1.06	TDS požaduje dokončit vzorový byt nejpozději do 15.7.2012. ZHO souhlasí; Z důvodu vlhkosti anhydritu bude vzorová místnost odvlhčována a dokončena do 1.8.2012	ZHO	trvá
1.10	Na požadavek odboru sociálních věcí dojde ke změně slaboproudů. OBJ s požadavkem souhlasí. AD zpracuje PD těchto změn vč. výkazu výměr. Bude součástí ZL slaboproud. ZHO předložil návrh ZL (textová část) do 25.7.2012 vč. vyjádření AD. Textová část ZL byla předložena OBJ. AD předložil projekt změny...	AD	trvá
1.11	ZHO vyzve zástupce HZS (Ing. Baumannová) na kontrolní prohlídku (ÚC, rozvody v podhledech, ocelové schodiště,...) do; viz. Příloha č. 3. ZHO splní požadavky dle přílohy.	ZHO, AD	průběžně
1.12	ZHO dal návrh na změnu rampy za plošinu (u objektu DSL - odvoz obědů). DSL a AD souhlasí. OBJ dá vyjádření do 25.7.2012; OBJ se změnou nesouhlasí. Bude provedeno dle PD. Dle požadavku DSL a následného odsouhlasení tohoto záměru na KD OBJ. AD zpracuje dokumentaci této změny a následně ZHO zpracuje návrh ZL. ZHO zpracuje návrh textové části vč. vyjádření AD do	ZHO, AD	21.8.2012
1.14			
2.	SO 03 - Přípojka vody		
2.05	ZHO prověřil přesné umístění přípojky vody a hydrantu v návaznosti na katastr (vytyčení hranic pozemků)	ZHO	22.8.2012
3.	SO 04 - Přípojka NN		
3.01	ZHO provede přípojku NN dle platné PD. Na jednání ze dne 3.4.2012 bylo dohodnuto viz. příloha č.3. Na jednání ze dne 25.4.2012 ZHO předložil požadované vyzkoušení variantního řešení měření objektu. Viz. Příloha č.3. OBJ a TDS prověřili tyto skutečnosti na E-GNU. TDS provedl tuto informaci u Ing. Horký (E-GN). DSL předložil (zajistil) náklady tarifů při variantě podružného měření a nového přípojného místa. Dle informace Ing. Horký by to měl zpracovat manažer přidělený pro DSL - Splněno; Další postup viz. samostatné jednání dne 29.5.2012 v 8:00 hod; ZHO předložil návrh ZL vč. vyjádření AD; ZHO předložil návrh ZL. AD se vyjádří. Bude součástí ZL slaboproud.	ZHO	info
3.03	ZHO předložil dokumentaci (zápis) prokazující splnění požadavku stavebního povolení a dotčených orgánů	ZHO	probíhá
3.04	ZHO prověřil přesné umístění přípojky NN..., v návaznosti na katastr (vytyčení hranic pozemků)	ZHO	22.8.2012
4.	SO 05, SO 06 - Přípojka splaškové a dešťové kanalizace		
4.01	ZHO informoval o: SO 05 - započítí práci od 18.4.2012, dokončení do 3.6.2012 a SO 06 započítí od 18.4.2012, dokončení do 3.6.2012. Chybí dokončit vstrojení šachty dle požadavku SP.	ZHO	info
4.02	ZHO předložil dokumentaci (zápis) prokazující splnění požadavku stavebního povolení a dotčených orgánů	ZHO	probíhá
5.	SO 07 - Sadové úpravy, SO 08 - Zpevněné plochy, SO 09 - Oplocení		
5.01	ZHO informoval o: SO 07 - započítí práci od 15.8.2012, dokončení do 21.10.2012 a SO 08 započítí práci od 15.8.2012, dokončení do 21.10.2012 a SO 09 započítí práci od 15.8.2012, dokončení do 21.10.2012	ZHO	info
6.	SO 10 - Přípojka plynu		
6.01	ZHO informoval o průběhu prací. Práce započnou od 9.7.2012 a budou dokončeny do 13.8.2012	ZHO	info
6.02			
7.	SO 11 - Náhradní zdroj, SO 12 - Venkovní osvětlení		
7.01	ZHO informoval o: SO 11 - započítí práci od 5.8.2012, dokončení do 18.8.2012 a SO 12 započítí od 8.7.2012, dokončení do 16.9.2012	ZHO	info
7.02			
8.	BOZP		
8.01	Dne 4.1.2012 předal KOO BOZP zhotoviteli plán BOZP s datem 2.1.2012 a požaduje prokazatelně plnit požadavky plánu BOZP.	ZHO	info
9.	Vzorky, zkoušky		
9.01	ZHO bude předkládat TDS, AD, a OBJ na odsouhlasení vzorky (specifikace) materiálů a zařízení, které bude zabudovávat. Vždy v dostatečném předstihu před započítím prací.	ZHO	průběžně
9.08	TDS požaduje označit všechny odsouhlasené vzorky dle SoD a uložit je v bunkovišti ZHO.	ZHO	průběžně
9.10	ZHO předložil TP osazování dveřních zártní v návaznosti na požární odolnost. ZHO předložil. TDS přijal o doplnění.	ZHO	splněno
9.12	AD požaduje vyzkoušení podlahových krytin ("lina"), ochranných prvků ("akrovin") do 15.7.2012 a povrchové úpravy dveří (barevné provedení). ZHO předložil vzorky. AD přešle odsouhlasené materiály a specifikace umístění jednotlivých barevností. ZHO předložil vzorník barevností dveří - splněno.	ZHO, AD	trvá
10.	HMG		
10.01	Stavební práce probíhají podle smluvního HMG. OBJ upozornil ZHO na nutnost předání a převzetí díla ve smluvním termínu.		info
11.	Kvalita díla		
11.01	Zhotovitel před započítím prací předložil technologický postup	ZHO	průběžně
11.02	TDS požaduje provádět zateplovací systém dle ČSN, TP a ETICS	ZHO	ihned
12.	PD		
12.03	ZHO prověřil přesné umístění přípojky NN..., v návaznosti na katastr (vytyčení hranic pozemků)	ZHO	22.8.2012
12.04	AD zpracuje změnu umístění myček do kuchyňských linek	ZHO	22.8.2012
13.	Ostatní		
13.01	Dne 20.12.2011 bylo předáno a převzato staveniště (viz. samostatný protokol)		info

ZÁPIS Z KONTROLNÍHO DNE č. 017

stavby „Domov se zvláštním režimem Loučka – stavební úpravy I. etapy“ dle stavebního povolení č.j.:
MUVK/12630/2011/Stav



GG ARCHICO, a.s.
Zelené náměstí 1291, 686 01 Uherské Hradiště

13.04	TDI požaduje, aby ZHO dodržoval podmínky SP, SOD, Plánu BOZP, předpisů BOZP a PO, ČSN, a udržoval pořádek na staveništi.	ZHO	Info
13.05	TDI požaduje na stavbě trvalou účast stavbyvedoucího (autorizovaná osoba)	ZHO	Info
13.11	OBJ a TDS požadují a upozorňují zúčastněné, aby veškeré požadavky budoucího uživatele (DSL - PhDr. František Anders) byly uplatňovány přes OBJ (odbor investic), jinak k nim nebude přihlíženo.		info
13.12	Součtem doposud předložených návrhů ZL dochází k navýšení finančních prostředků.	ZHO	Info
13.13	ZHO zajistí písemný souhlas s přesunutím (zrušením) geodetického bodu na fasádě objektu. Požadavek přeposlán na Zeměměřický úřad v Praze.	ZHO	probíhá
13.14	DSL informoval o schůzce, která proběhla mezi DSL/OSV ZK/ZK. Předmětem bylo upřesnění návaznosti stavby na následné užívání. DSL bude informovat na příštím KD, případně nutnosti dříve. AD předložil zápis z jednání viz. příloha č. 4	DSL	Info
13.15	ZHO předloží písemné potvrzení správnosti zatížení sazby DPH dle čl. 4.4. SoD	ZHO	22.8.2012
100	Pokuty dle SoD		
100.1			

Všichni zúčastnění se zápisem souhlasí a nemají námitek

Kontrolní den č. 18 se uskuteční dne 29.8.2012 v 11:00 hod. Se srazem účastníků v zasedací místnosti zhotovitele

Přílohy:

- 1) prezenční listina
- 2) fotodokumentace
- 3) zápis se schůzka s Ing. Neuwirthovou z HZS
- 4) zápis z projednání požadavku DSL


DZR LOUČKA - Zápis z projednání

Dne 9.8.2012 se uskutečnilo projednání ve věci požadavků DS Loučka v kanceláři ředitele PhDr. F. Anderse

- 1) na příštím KD tj. 15.8.2012 bude projednáno stávající napojení vody pro vedlejší objekt fy. Polfin.
V současnosti je toto napojení včetně uzávěru vody na pozemku ZK. Je potřeba vyvolat jednání s fy. Polfin o přesunutí tohoto uzávěru mimo parcelu, která je ve vlastnictví ZK nebo zřízení věcného břemene
- 2) oplocení parcely ze strany fy. Polfin bude provedeno v rámci těchto stavebních úprav
- 3) z hlediska stravování klientů DZR Loučka bylo dohodnuto následující :
 - dle nutriční sestry je možné přeprava jídel ve vyhřívaných elektrických zakrytovaných vozíků ze stávajícího prostoru kuchyně v rámci DS Loučka a přes venkovní rampu a přístupový chodník k zadnímu vchodu a dále potom rozvoz pomocí stolového výtahu do jednotlivých podlaží ke kuchyňským linkám
 - dále dle jejího vyjádření bude potřeba 3 ks těchto vozíků pro zajištění stravování
 - v rámci kuchyňských linek v jednotlivých podlažích jsou v rámci původní PD navrženy vestavné pečicí trouby. Nově se navrhuje tyto pečicí trouby neprovádět a místo nich zabudovat myčky
 - projektant o těchto skutečnostech provede konzultaci na KHS Zlín

Ve Zlíně dne 9.8.2012

Zapsal : Ing. Jiří Tomis
projektant

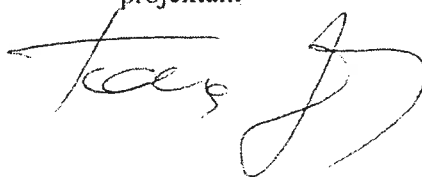

Electrolux EOB 53003 X
od 4 686,- Kč



CANDY FCL 614 X
od 7 660,- Kč



WHIRLPOOL AKP 241/05 IX
od 4 015,- Kč



BAUMATIC BO644.1SS
od 5 573,- Kč



CANDY FST 201 X
od 3 999,- Kč



Electrolux EOB 53102 X
od 5 699,- Kč



BOSCH HBN 231E0
od 4 438,- Kč



BAUMATIC - HOMEKING HOS 600 SS
od 3 959,- Kč



4

Příloha č. 2 ke Změnovému listu č. 3

Rozpočet

Méněpráce:

1. Vestavná horkovzdušná trouba	-20 800,- Kč
2. Ocelová rampa, část zpevněných ploch a sadových úprav	-322 967 Kč
Méněpráce celkem bez DPH	-343 767 Kč

Vícepráce:

3. Úpravy pro instalaci myček	20 871,- Kč
4. Svislá zvedací plošina včetně stavebních úprav	299 630 Kč
Vícepráce celkem bez DPH	320 501 Kč

Celkem změna č. 3 bez DPH

- 23 266 Kč

7

Rekapitulace rozpočtu					
Název stavby : Domov se zvláštním režimem Loučka-Stavební úpravy Letřava, část B Číslo stavby : DOMOV LOUČKA Název SO : SO 01 - Hlavní objekt - odpočet nákladů na ocel rampu Číslo SO : 01		Datum: 16.8.2012			
Oddíl	Název	CENA (Kč)		Celkem	Tonáž
		Dodávka	Montáž		
1	Zemní práce	0,00	-9 270,00	-9 270,00	0,000
27	Základy	0,00	-14 899,00	-14 899,00	-2,182
63	Podlahy a podlahové konstrukce	0,00	-5 042,00	-5 042,00	-5,813
99	Přesun hmot	0,00	-407,00	-407,00	0,000
R47	Lehké ocelové konstrukce budov	0,00	-221 857,00	-221 857,00	0,000
Celkem			-251 475,00	-251 475,00	-8,00

Položkový rozpočet									
Název stavby:		Domov se zvláštním režimem Loučka-Stavební úpravy letřapa část B			Číslo stavby:		DOMOV LOUČKA		
Název SO:		SO 01 - Hlavní objekt - odpočet nákladů na ocel rampu			Číslo SO:		01		
Datum zpracování:		16.8.2012			Datum aktualizace:				
Poř. číslo položky	Číslo položky	Název položky	Měrná jednotka	Množství	Jednotková hmotnost	Celková hmotnost	Jednotková cena	Celková cena	celkem
1	2	3	4	5	6	7	8	9	10
Zemní práce									
1	132 20-2201	Hloubení rýh š přes 600 do 2000 mm ručním nebo pneur m3		-12,280	0,000	0,000		359,71	-4 417,24
2	174 10-1101	Zásyp jam, šachet rýh nebo kolem objektů sypaninou se m3		-11,200	0,000	0,000		90,53	-1 013,94
3	162 20-1101	Vodorovné přemístění do 20 m výkopku/sypaniny z horní m3		-23,480	0,000	0,000		20,38	-478,52
4	162 70-1105	Vodorovné přemístění do 10000 m výkopku/sypaniny z h m3		-1,080	0,000	0,000		134,17	-144,90
5	162 70-1109	Příplatek k vodorovnému přemístění výkopku/sypaniny z m3		-5,400	0,000	0,000		3,12	-16,85
6	167 10-1101	Nakládání výkopku z hornin tř. 1 až 4 do 100 m3	m3	-12,280	0,000	0,000		19,18	-235,53
7	171 20-1201	Uložení sypaniny na skládky	m3	-12,280	0,000	0,000		11,39	-139,87
8	17120-pc	Poplatek za uložení zeminy na skládku	t	-19,648	0,000	0,000		143,80	-2 825,38
		1 celkem				0,000			-9 272,23
27 Základy									
1	275 31-3711	Základové patky z betonu tř. C 20/25	m3	-0,720	2,453	-1,766		2 356,00	-1 696,32
2	275 35-1215	Zřízení bednění stěn základových patek	m2	-26,000	0,001	-0,027		401,92	-10 449,92
3	275 35-1216	Odstanění bednění stěn základových patek	m2	-26,000	0,000	0,000		100,48	-2 612,48
4	271 57-1111	Polštáře zhuťné pod základy ze štěrkopisku tříděného	m3	-0,180	2,160	-0,389		791,37	-142,45
		27 celkem				-2,182			-14 901,17
63 Podlahy a podlahové konstrukce									
1	631 31-3811	Mazanina tl do 120 mm z betonu prostého tř. C 20/25	m3	-1,459	2,453	-3,579		2 637,89	-3 848,68
2	631 57-1003	Násyp pod podlahy, mazaniny a dlažby ze štěrkopisku tř m3	m3	-1,216	1,837	-2,234		983,00	-1 195,33
		63 celkem				-5,813			-5 044,01
99 Přesun hmot									
1	998 01-1003	Přesun hmot pro budovy zděné v do 24 m	t	-7,995	0,000	0,000		50,98	-407,59
		99 celkem				0,000			-407,59
R47 Lehké ocelové konstrukce budov									
1	PC	Celkové náklady pro ocel, k-ci rampy, d-m vč zábradlí a t/kg		-2 846,600	0,000	0,000		77,94	-221 864,00
		R47 celkem				0,000			-221 864,00

Rekapitulace rozpočtu					
Název stavby : DOMOV SE ZVLÁŠTNÍM REŽIMEM LOUČKA, STAVEBNÍ ÚPRAVY - 1. ETAPA		Datum: 16.8.2012			
Číslo stavby : Loučka-domov se ZR					
Název SO : SO 08/ - Zpevněné plochy - odpočtový dodatek					
Číslo SO : SO 08-Zpevněné plochy					
Oddíl	Název	CENA (Kč)		Celkem	Tonáž
		Dodávka	Montáž		
1	Zemní práce	0,00	-475,00	-475,00	0,000
11	Přípravné a přidružené práce	0,00	-26 831,00	-26 831,00	0,000
21	Úprava podloží a základové spáry	0,00	-2 412,00	-2 412,00	1,898
5	Komunikace	-6 139,00	-8 354,00	-14 493,00	5,604
9	Ostatní konstrukce a práce bourací, přesun hmot, lešení	-5 509,00	-6 186,00	-11 695,00	8,611
99	Přesun hmot	0,00	-348,00	-348,00	0,000
Celkem		-11 648,00	-44 606,00	-56 254,00	16,11

Rekapitulace rozpočtu					
Název stavby : DOMOV SE ZVLÁŠTNÍM REŽIMEM LOUČKA, STAVEBNÍ ÚPRAVY - I. ETAPA Číslo stavby : Loučka-domov se ZR Název SO : SO 07 - Sadové úpravy - odpočítový dodatek Číslo SO : SO 07-Sadové úpravy					
				Datum:	16.8.2012
Oddíl	Název	CENA (Kč)			Tonáž
		Dodávka	Montáž	Celkem	
1	Zemní práce	-2 475,00	-3 904,00	-6 649,00	9,819
4	Vodorovné konstrukce	0,00	-5 971,00	-5 971,00	12,024
99	Přesun hmot	0,00	-2 618,00	-2 618,00	0,000
Celkem		-2 475,00	-12 493,00	-15 238,00	21,84

Název stavby:		Položkový rozpočet									
Název SO:		DOMOV SE ZVLÁŠTNÍM REŽIMEM LOUČKA, STAVEBNÍ ÚPRAVY - I. ETAPA									
Datum zpracování:		SO 07 - Sadové úpravy - odpočtový dodatek									
Datum aktualizace:		16.8.2012									
Číslo stavby:		Loučka-domov se ZR									
Číslo SO:		SO 07 - Sadové úpravy									
Poř. číslo pol.	Číslo položky	Název položky	Měrná jednotka	Množství	Jednotková hmotnost	Celková hmotnost	dodávky		CENA		montáže
1	2	3	4	5	6	7	jednotková	celkem	jednotková	celkem	10
Zemní práce											
1	182 00-1111	Plošná úprava terénu zemina tř 1 až 4 nerovnosti do +/- 1 m2	m2	35,000	0,000	0,000					
2	181 30-1102	Rozprostření ornice tl vrstvy do 150 mm pl do 500 m2 v r	m2	35,000	0,000	0,000					
2/1	PC	Dodávka ornice	m3	5,775	1,700	9,818	455,64				15,59
3	180 40-2111	Založení parkového trávníku výsevem v rovině a ve svah	m2	35,000	0,000	0,000					44,36
3/1	PC	Travní semeno - parková směs	kg	1,366	0,001	0,001	83,93				19,18
4	185 80-3111	Ošetření trávníku shrábáním v rovině a svahu do 1:5	m2	175,000	0,000	0,000		204,90			-114,65
5	185 80-4312	Zaliti rostlin vodou plocha přes 20 m2	m3	5,000	0,000	0,000					-336,00
6	183 40-3111	Obdělání půdy nakopáním na hloubku do 0,1 m v rovině	m2	35,000	0,000	0,000					-335,75
7	183 40-3153	Obdělání půdy hrábáním v rovině a svahu do 1:5	m2	35,000	0,000	0,000					-293,65
8	185 80-2113	Hnojení půdy umělým hnojivem na široko v rovině a svah	t	0,004	0,000	0,000					-67,20
		1 celkem			0,000	9,819		204,90	26 378,00	-105,51	-6 653,63
Vodorovné konstrukce											
1	464 57-1121	Pohoz z kameniva těženého hrubého zrno od 16 až 63 d m3	m3	6,000	2,004	12,024					
		4 celkem				12,024			995,20	-5 971,20	-5 971,20
Presun hmot											
1	998 23-1311	Presun hmot pro sadovnické a krajinářské úpravy vodorot	t	21,843	0,000	0,000					
		99 celkem			0,000	0,000		0,00	119,90	-2 618,98	-2 618,98

DOMOV SE ZVLÁŠTNÍM REŽIMEM LOUČKA											
Poř.	Číslo položky	Název položky	Měrná jednotka	Množství	CENA					dodávky a montáže	
	1	2	3	4	jednotková	celkem	jednotková	celkem	montáže	jednot D+M	celkem
					7	8	9	10			
	Rozpočet č. 3										
	Vícepráce:										
		Úprava kuchyňské linky	ks	4	2 235	8 940					8 940
	799	Úprava rozvodů + zednické práce	kpl	1	11 930	11 930					11 931
		1. Stavební a bourací práce při montáži kanalizace	hod.	18						85	1 530
	721	2. Stavební a bourací práce při montáži vodovodu	hod.	9						65	585
	722	3. Odpadní potrubí přípojovací Ø50	m	6,9						165,17	1 140
		4. Potrubí vodov. přípojovací Ø25	m	6,9						150,36	1 037
	725	5. Izolace tepelná	m	6,9						28,48	197
	721	6. Pračkový ventil	ks	4						168,58	674
		7. Zápach uzávěrka DN 50	ks	4						301,86	1 207
		8. Úprava původních vývodů	kpl	1						1 500	1 500
	784	9. Úprava původní elektroinstalace	kpl	1						1 750	1 750
	95	10. Oprava maleb (4,4 x 1,5 x 4)	m2	26,4						27,58	728
		11. Úklid (2,4 x 4,4 x 4)	m2	44						35,97	1 583
	Celkem										20 871

Položkový rozpočet

Projekt:	12006/3 DZR Loučka - svislá zvedací plošina 01 SO01	Rozpočet: svislá zvedací plošina
----------	--	-------------------------------------

P.Č.	Číslo položky	Název položky	MJ	množství	cena/MJ	celkem (Kč)
Díl: 2		Základy a zvláštní zakládání				
1	274272140RT3	Zdivo základové z bednicích tvárnic, tl. 30 cm výplň tvárnic betonem C 16/20	m2	4,20	1 368 Kč	5 746 Kč
	Celkem za	2 Základy a zvláštní zakládání				5 746 Kč
Díl: 4		Vodorovné konstrukce				
2	457451111R00	Cementový potěr tl. 5	m2	1,50	276 Kč	414 Kč
3	R02	Asf. beton kryt tl. 5 cm	m2	4,50	402 Kč	1 809 Kč
4	R03	Ochranný úhelník 50/50 pozinkovaný	mb	3,50	408 Kč	1 428 Kč
	Celkem za	4 Vodorovné konstrukce				3 651 Kč
Díl: 62		Úpravy povrchů vnější				
5	620452121R00	Omítka cementová ochranná na izolaci	m2	4,20	332 Kč	1 394 Kč
6	622471317RU1	Nátěr nebo nástřik stěn vnějších, složitost 1 - 2 hmota nátěrová Baumit ArtLineColor	m2	4,20	247 Kč	1 037 Kč
	Celkem za	62 Úpravy povrchů vnější				2 432 Kč
Díl: 63		Podlahy a podlahové konstrukce				
7	631313411R00	Mazanina betonová tl. 8 - 12 cm C8/10 (B10)	m3	1,50	2 637 Kč	3 956 Kč
8	71149-pc	Vodorovná hydroizolace	m2	2,50	252 Kč	630 Kč
	Celkem za	63 Podlahy a podlahové konstrukce				4 585 Kč
Díl: 96		Bourání konstrukcí				
9	961041000U00	Bourání základu betonového	m3	2,40	2 702 Kč	6 485 Kč
	Celkem za	96 Bourání konstrukcí				6 485 Kč
Díl: 97		Prorážení otvorů				
10	970251150R00	Řezání železobetonu hl. řezu 150 mm	m	6,20	886 Kč	5 493 Kč
	Celkem za	97 Prorážení otvorů				5 493 Kč
Díl: 711		Izolace proti vodě				
11	711212002R00	Stěrka hydroizolační těsnící hmotou	m2	5,80	503 Kč	2 917 Kč
	Celkem za	711 Izolace proti vodě				2 917 Kč
Díl: M33		Montáže dopravních zařízení a vah - výtahy				
12	3301	Svislá zvedací plošina D+M, vč. ovládání přípravy elektroinstalace a zábradlí	ks	1,00	266 900 Kč	266 900 Kč
	Celkem za	M33 Montáže dopravních zařízení a vah - výtahy				266 900 Kč
Díl: D96		Přesuny suti a vybouraných hmot				
13	979081121R00	Odvoz suti a vybouraných hmot na skládku ZDK 1 km přes 1 km	t	4,80	1,20 Kč	6 Kč
14	979082111R00	Vnitrostaveništní doprava suti a vyb. hmot přes 10 m	t	4,80	57,55 Kč	276 Kč
15	979990104R00	Poplatek za skládku - beton	t	4,80	237,40 Kč	1 140 Kč
	Celkem za	96 Přesuny suti a vybouraných hmot				1 422 Kč
		CELKEM				299 630 Kč

KANCELÁŘ
SVATOPLUKA DAŇKA
IČO : 122 67 881
mail: svatadan@volny.cz

101 00 Praha 10 - Vršovice
Kodaňská 1441/46
tel : 234 06 56 46
mobil : 602 815 690

Ekonomický a daňový poradce, soudní znalec

PRŮMSTAV a.s.
Pobřežní 667/78
186 00 Praha 8

K rukám ing. Pavla Hromádky

Věc : **Vyjádření k DPH zakázky**
„Domov se zvláštním režimem Loučka – stavební úpravy I. etapa“

Na základě vyjádření Krajského úřadu Zlínský kraj z 6. února 2012 nebude spadat zakázka do režimu přenesení daňové povinnosti

akciová společnost bude tedy fakturovat včetně DPH.


Z PD vyplývá, že se jedná o rekonstrukci a stavební úpravy domova se zvláštním účelem jde tedy o rekonstrukci zařízení sociálních služeb poskytující i pobytové služby. (§ 48 a (4) e) zákona 235/2004 Sb.

akciová společnost tedy použije sníženou sazbu DPH.


Snížená sazba DPH bude použita pro hlavní budovu SO 01 a také pro příslušenství hlavní budovy objekty SO 03; SO 04; SO 05; SO 06; SO 07; SO 08; SO 09; SO 10; SO 11; SO 12; včetně vedlejších nákladů.

Pro ostatní nestavební náklady (projektová dokumentace; dokumentace skutečného stavu) bude použita základní sazba DPH.

V Praze, 7. září 2012

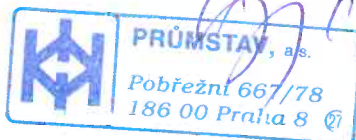

h. Daněk
Svatopluk Daněk
daňový poradce 0409

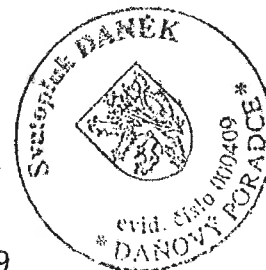

Ověřovací doložka autorizované konverze do dokumentu obsaženého v datové zprávě

Ověřuji pod pořadovým číslem **40458254-117595-**, že tento dokument, který vznikl převedením vstupu v listinné podobě **121102133146**

do podoby elektronické, skládající se z **36** listu(ů), se doslovně shoduje s obsahem vstupu.

Zajišťovací **bez zajišťovacího prvku**
prvek:

Ověřující osoba: **Pavel Dlabaja**

Vystavil: **Zlínský kraj**

Ve Zlíně dne 2.11.2012